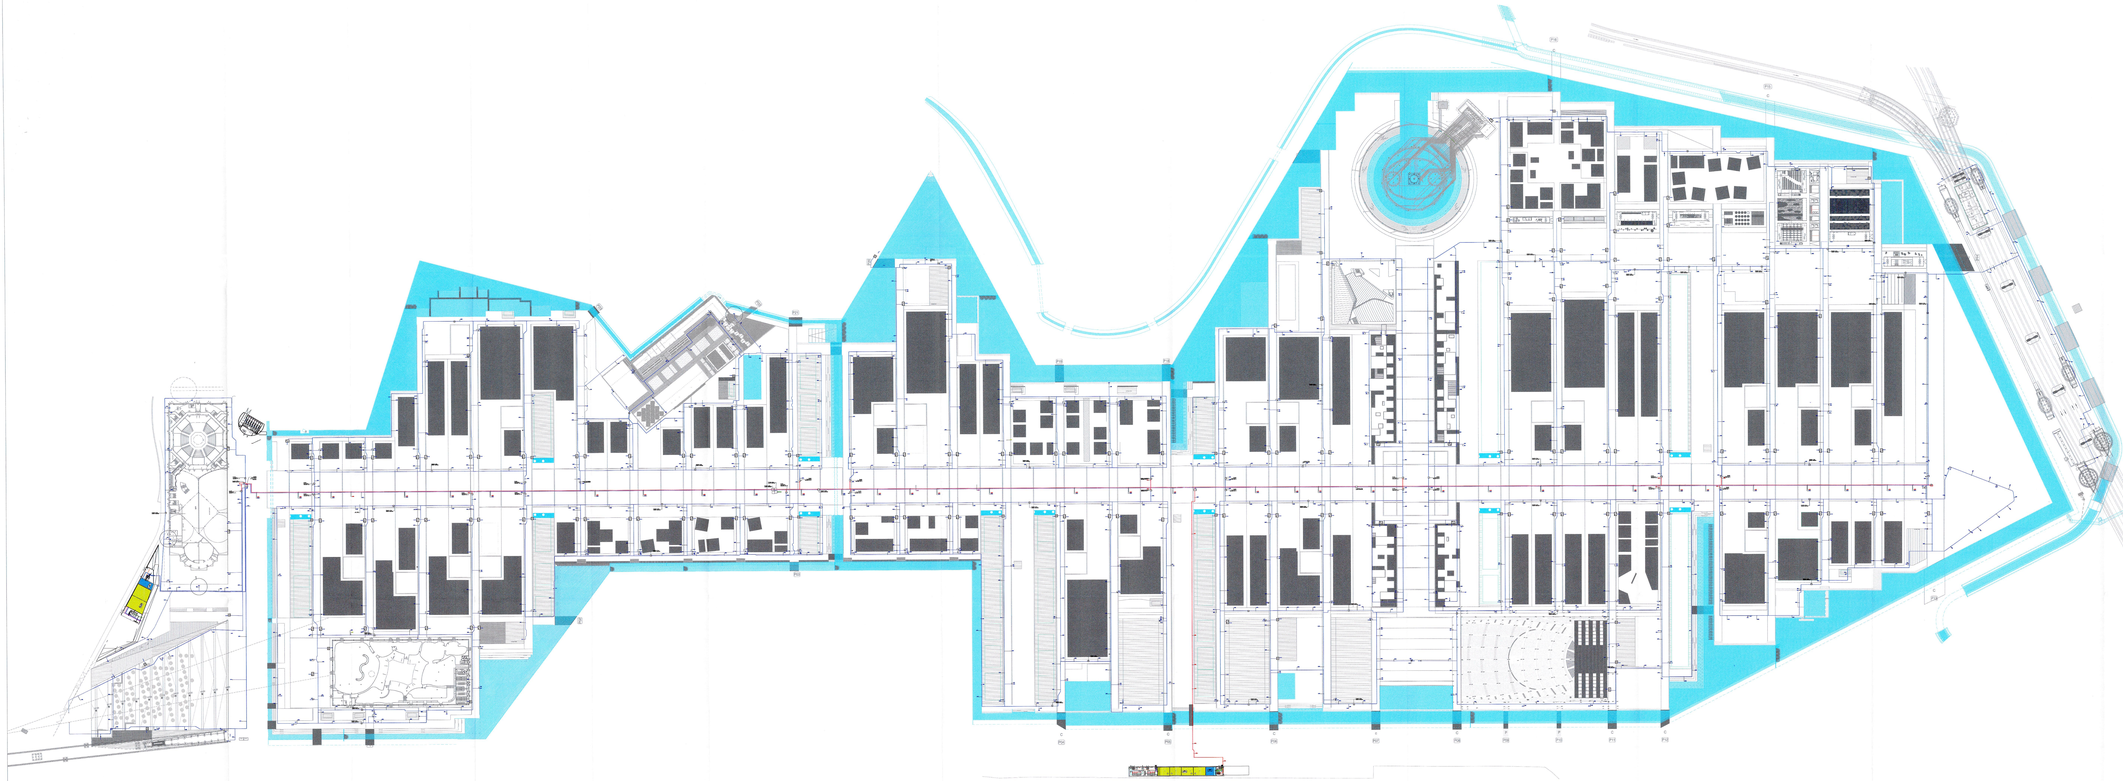

STAZIONE APPALTANTE

EXPO 2015 S.p.A.
Società per azioni con socio unico soggetta all'attività di direzione e coordinamento del Ministero dell'Economia e delle Finanze
Sede legale: Via Rovello, 2 - 20121 Milano
Sede operativa: Via Guido Rossa, 10 - 20098 San Giuliano Milanese (MI)

PROGETTAZIONE

Preliminare:

Progettisti incaricati: Arch. Mario Cucinella, Arch. Vittorio Grassi, Arch. Antonio Perazzi, Arch. Luca Poncellini, Arch. Thomas A. Vidotto e C.P. CMR

Definitiva ed Esecutiva:

MM METROPOLITANA MILANESE SPA

Progettista Responsabile dell'Integrazione delle varie Prestazioni Specialistiche e CSP: Ing. Matteo Colombo
Progettista Strutture: Ing. Roberto Corda
Progettista Impianti: Ing. Massimo Bucci
Progettista Funzionalità/Agibilità: Ing. Roberto Tomelli

EXPO - Piastra espositiva — **As Built**

Responsabile Unico del Procedimento:
Ing. Carlo Chiesa

Direttore Lavori:
Ing. Luca Liguori

CSE:
Ing. Matteo Colombo

APPALTATORE: Raggruppamento Temporaneo d'Imprese

Capogruppo mandataria:

Mandanti:

Approvazione

Direttore Tecnico:
Ing. Marco Cingano

Oggetto:
Rete antincendio

Titolo:
Planimetria

Scala:
1:1000

Dimensione foglio:

PROGETTO	FASE	ENTE	TIPOLOGIA	NUMERO	SUBNUM.	OPERA	REV.	DATA
PSR	AB	IMP	M	PL	0005	00		11/02/2019

C.U.P. | D49B11000180005 - C.I.G. : 3736455C32

CODICE WBS: WATE.ve

Nome file: PRG_AB_IMP_M_PL_0005_00

Allotsesto:

COMMITTENTE

arexpo
Arexpo S.p.A.
Società per azioni soggetta all'attività di direzione e coordinamento del Comune di Milano
Capitale sociale € 80.000.000 i.v.
Iscritta al Registro delle Imprese di Milano
Codice Fiscale e Partita IVA 13093440969
Sede legale: Via Rovello, 2 - 20121 Milano
Sede operativa: Via Guido Rossa, 10 - 20098 San Giuliano Milanese
Tel. 02 7750 1 - Fax 02 7750 7700

LEGALE RAPPRESENTANTE:
Marco Bogoni

PRESIDENTE DEL CONSIGLIO DI AMMINISTRAZIONE:
Giuseppe Sala

ALLEGATO

IN COLLABORAZIONE CON

LAND Via Valtellina 15/27/31, Milano www.landstudio.com

Systematica Via Lorenteggio 240, Milano www.systematica.net

CARLO RATTI ASSOCIATI Via Guastalla Sella 2B, 10122 Torino www.carloratti.com

PROGRAMMA INTEGRATO DI INTERVENTO / PROPOSTA DEFINITIVA

MIND - PROGETTO DI RIGENERAZIONE PER UNO SVILUPPO TRASFORMATIVO

TITOLO ELABORATO: SOTTOSERVIZI - ALLEGATO 10

NUMERO ELABORATO: TAV.1.08.10

SCALA: 1:1000

DIMENSIONI: 2320 x 860 mm

DATA: luglio 2019


Le difformità devono essere comunicate immediatamente al progettista prima di procedere. Questo disegno è protetto da copyright.