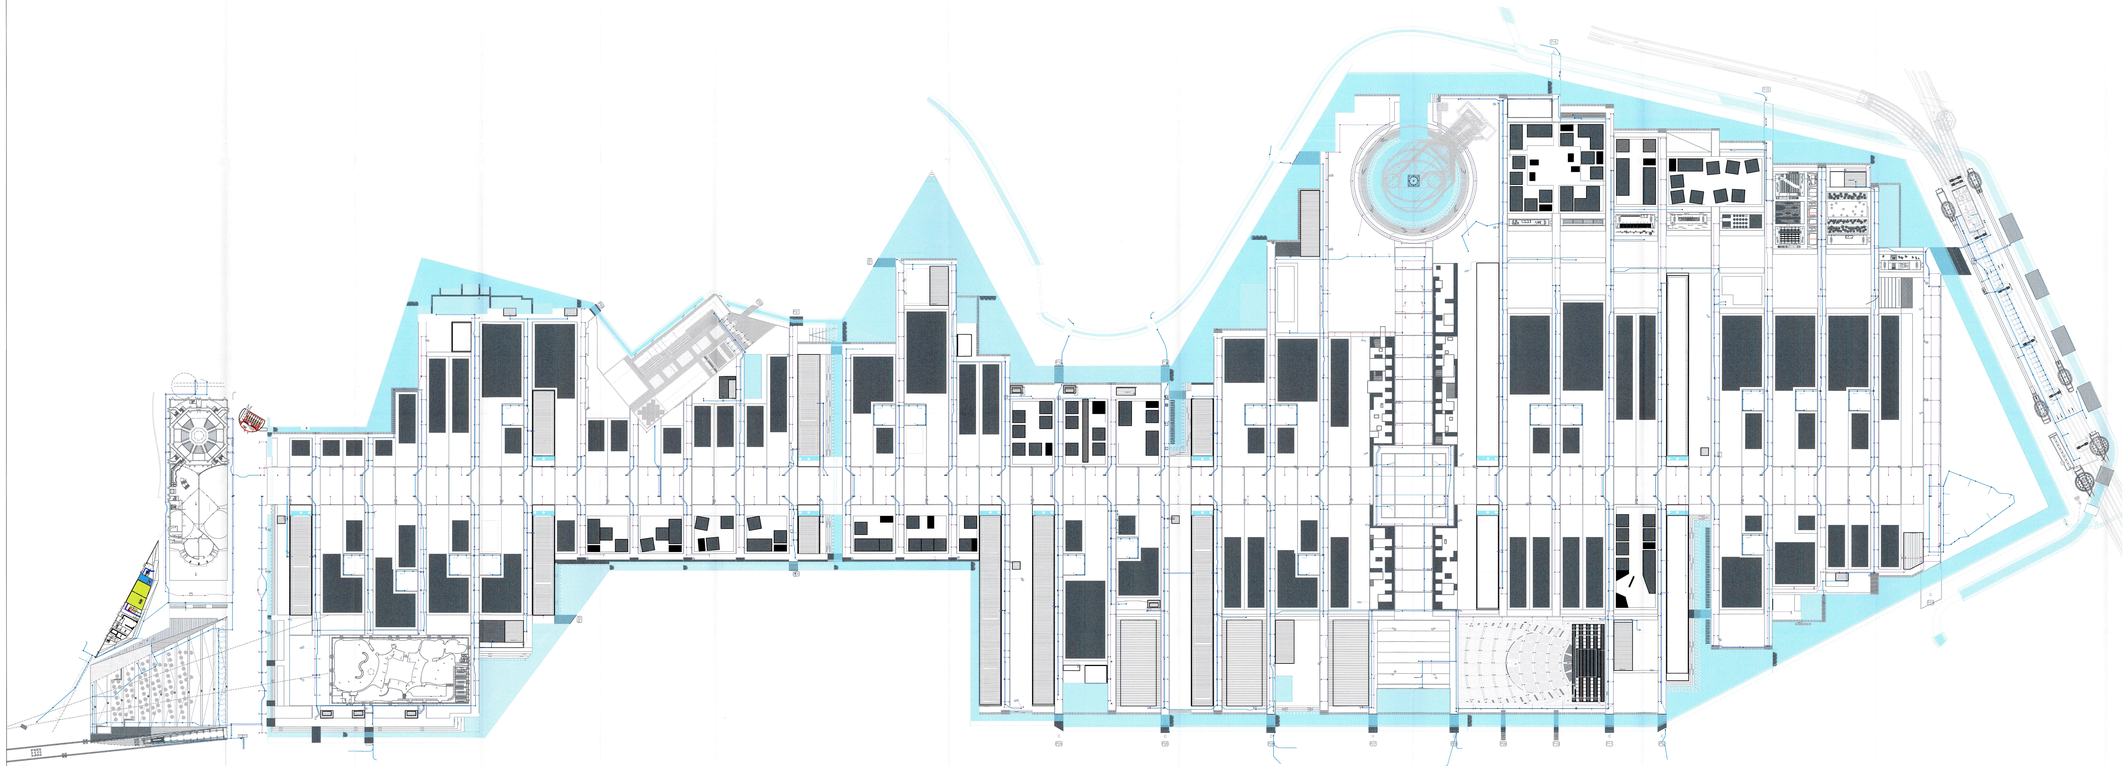

STAZIONE APPALTANTE

EXPO MILANO 2015

PROGETTAZIONE

Capogruppo:

Progettista Responsabile dell'integrazione delle varie prestazioni specialistiche e CSP: Ing. Matteo Colombo
Progettista Strutture: Ing. Roberto Conte
Progettista Impianti: Ing. Vincenzo Conti
Progettista Idraulico/Ingegnere: Ing. Roberto Tomelli

Mandanti:

Direttore Tecnico
Ing. Marco Cingano

EXPO - Piastra espositiva

As Built

Responsabile Unico del Procedimento
Ing. Carlo Chiesa

Direttore Lavori
Ing. Luca Ligouri

CSE
Ing. Matteo Colombo

Approvazione

Oggetto:
Rete ICT

Titolo:
Planimetria

Scala:
1:1000

Dimensione foglio:

PROGETTO	FASE	OPERA	DISCIPLINA	DESTIN.	PROGR.	REV.	DATA
PSR	AB	IMP-1-1-1-1-1-1	I	PL	0 0 0 1	0 0	Mag 2019

C.U.P.: D49D11000180005 - C.I.G.: 3739459C32

CODICE WBE:

WATE.m

Nome file: PRS_AB_IMP_I_PL_0001_00

Allestimi: VIRIDIA

COMMITTENTE

arexpo

Arexpo S.p.A.
Sede legale ed uffici: via Cristina Belgioioso 171 - 20157
Milano (MI) - Codice fiscale e Partita IVA 13348940963
www.arexpo.it

LEGALE RAPPRESENTANTE
Marco Bucci

PROGETTATA da
Arch. Gianluca De Feriunti

ALLEGATO

IN COLLABORAZIONE CON

landlease

LandLease
sede legale ed uffici
Via Vittorio Pisani 13/A - 20124 - Milano
www.landlease.com/it

LAND Italia S.r.l.
Via Vanvitelli 15,20121 Milano
www.landiuh.com

Systematica S.r.l.
Via Lovanio 6, 20121 Milano
www.systematica.net

CARLO RATTI ASSOCIATI
Carlo Ratti Associati S.r.l.
C.so Giuseppe Siotto 26, 10123 Torino
www.carloratti.com

PROGRAMMA INTEGRATO DI INTERVENTO - PROPOSTA DEFINITIVA

MIND - PROGETTO DI RIGENERAZIONE PER UNO SVILUPPO URBANO SOSTENIBILE

TITOLO ELABORATO: SOTTOSERVIZI - ALLEGATO 4

NUMERO ELABORATO: TAV.1.08.04

SCALA: 1:1000

DIMENSIONI: 2325 x 840 mm

DATA: luglio 2019

La riferibilità dennito essere comunicate immediatamente al proponente prima di procedere.Questo disegno è protetto da copyright.