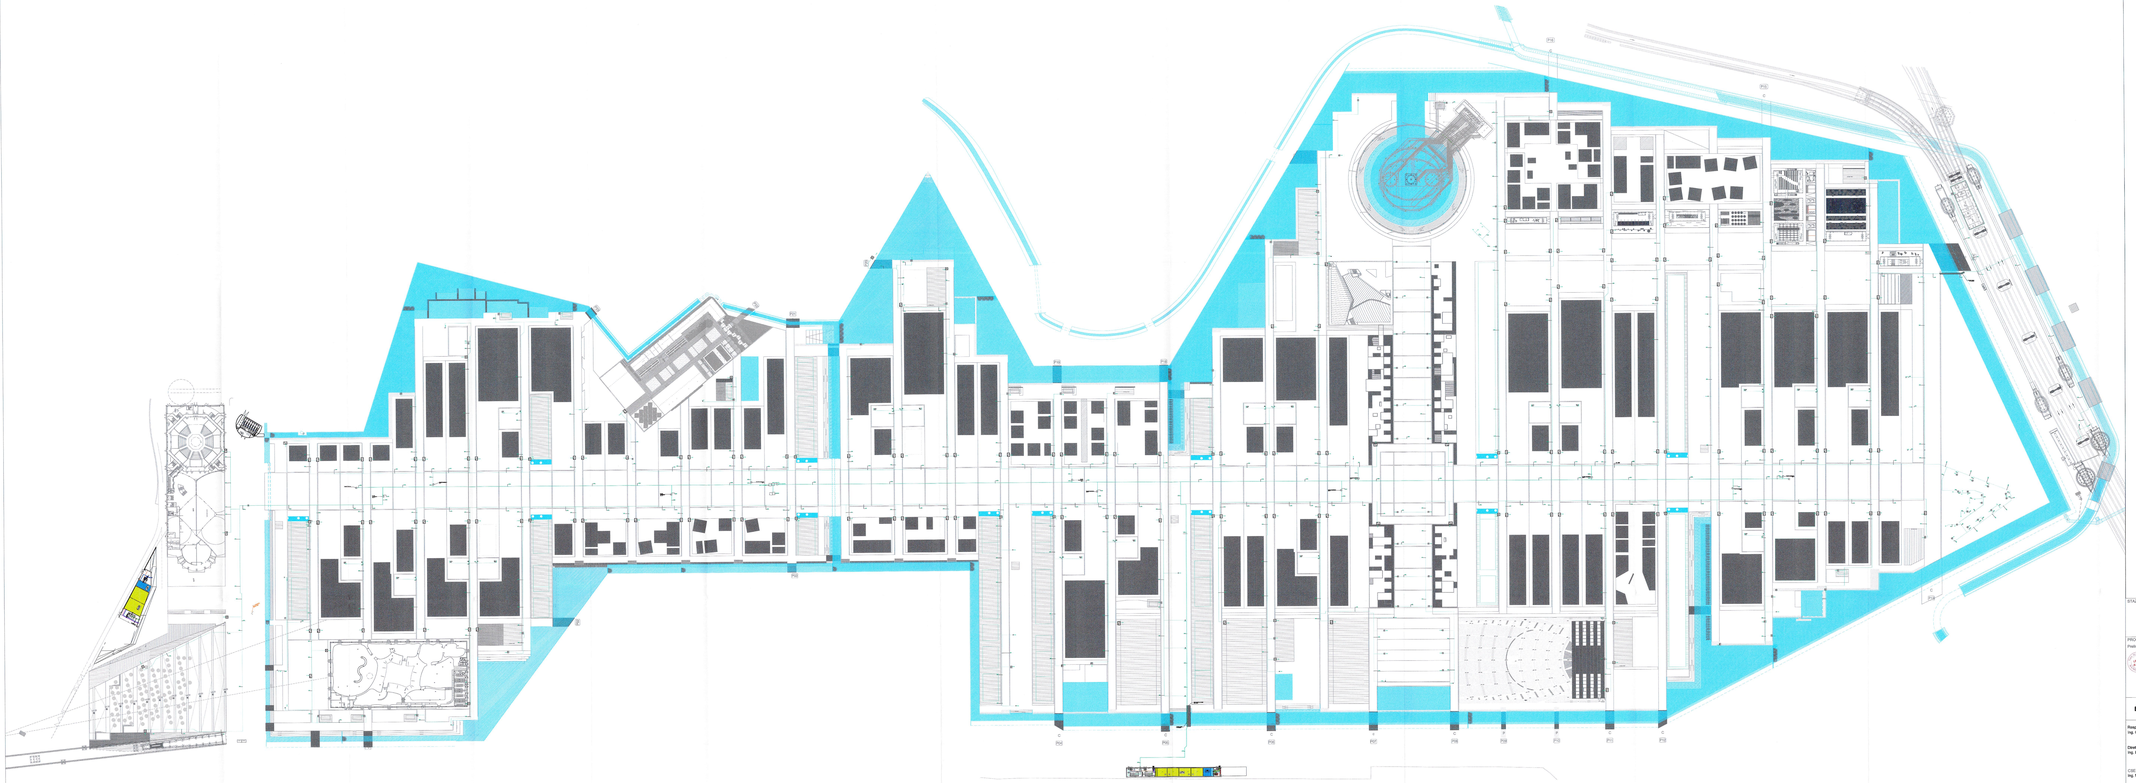

STAZIONE APPALTANTE

Arexpo S.p.A.
Sede legale ed uffici: via Cristina Belgioioso 171 - 20157
Milano - Tel. 02 340401 - Fax 02 33600838
www.expo.it

LEGALE RAPPRESENTANTE
Marco Checchi

PROGETTAZIONE

Preliminare:

Progettista incaricato: dott. ing. Roberto Viganò, dott. ing. Andrea Dell'Acqua, dott. ing. Alessandro Colombo
Arch. Thomas A. Mellon, P. E. - Arch.

Definitivo ed Esecutivo:

METROPOLITANA MILANESE SPA

Progettista Responsabile dell'integrazione delle varie prestazioni specialistiche e CSP: Ing. Matteo Colombo
Progettista Strutture: Ing. Roberto Conte
Progettista Impianti: Ing. Massimo Sozzi
Progettista Ambiente/Paesaggio: Ing. Roberto Tomelli

EXPO - Piastra espositiva

As Built

Responsabile Unico del Procedimento:
Ing. Carlo Chiesa

Direttore Lavori
Ing. Luca Liguori

CSE
Ing. Matteo Colombo

APPALTATORE: Raggruppamento Temporaneo d'Imprese

Capogruppo mandataria

Mandanti

Direttore Tecnico
Ing. Marina Chigano

Approvazione

Oggetto:
Rete acqua potabile

Titolo:
Planimetria

Scala:
1:1000

Dimensione foglio:

PROGETTO	FASE	CNTZIA	DISCIPLINA	CATEG.	PROGR.	REV.	DATA
PSR	AB	IMP-	M	PL	0006	00	11062019

C.U.P. : D49B11000180005 - **C.I.G.** : 3796455C32

CODICE WBE:

WATE.ds

Nome file: PRS_AB_IMP_M_PL_0006_00

Riferimento:

COMMITTENTE

arexpo
Arexpo S.p.A.
Sede legale ed uffici: via Cristina Belgioioso 171 - 20157
Milano - Tel. 02 340401 - Fax 02 33600838
www.expo.it

LEGALE RAPPRESENTANTE
Marco Checchi

IN COLLABORAZIONE CON:

LAND s.r.l.
sede legale ed uffici:
Via Venezia 15/2013 Milano
www.landsrl.com

Systematica S.r.l.
Via Lovanio 6, 20121 Milano
www.systematica.net

Carlo Ratti Associati S.r.l.
Via Guicciardini 9/A, 10125 Torino
www.carloratti.com

PROGRAMMA INTEGRATO DI INTERVENTO - PROPOSTA DEFINITIVA

MIND - PROGETTO DI RIGENERAZIONE PER UNO SVILUPPO URBANO SOSTENIBILE

TITOLO ELABORATO: SOTTOSERVIZI - ALLEGATO 11

NUMERO ELABORATO: TAV.1.08.11

SCALA: 1:1000

DIMENSIONI: 2325 x 882 mm

DATA: luglio 2019

La diffusione decorre essere comunicata immediatamente al proponente prima di procedere. Questo disegno è protetto da copyright.